



CILAOS  
Représentée par M. SEVESTRE Yves  
73 rue Aristide Briand - 44 400 REZE  
Tél. : 02.40.84.33.32

Département de Loire-Atlantique  
Commune de JANS  
Route du Plessis

# Lotissement "Le Hameau des Nenuphars"

Permis d'aménager

PA n° 044 076 17 C3001 délivré par arrêté municipal du 8 Janvier 2018


LOT n°  
7

Adresse: 2, Impasse des Nenuphars  
Cadastr: Section YC n° 365  
Surface Arpentée: 434 m<sup>2</sup>  
Surface de Plancher: 200 m<sup>2</sup>  
Servitude particulière: OUI  NON

Réalisé le 02/02/2021  
Mis à jour après travaux le : 25/01/2022  
(MAJ des altitudes voirie)

PLANS DE SITUATION

Sans échelle

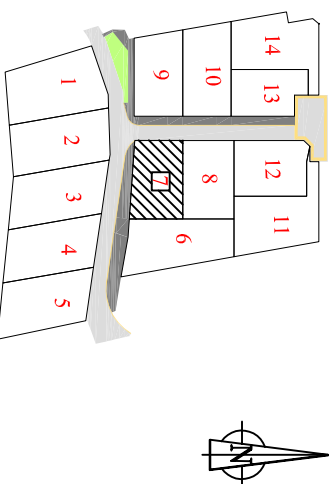

# PLAN DE VENTE


SOMMET	LOT n°7		DISTANCE
	X	Y	
DA.28	1353499.77	6278906.09	23.97
DA.270	1353475.80	6278906.09	2.00
DA.27	1353473.80	6278906.09	15.80
DA.29	1353473.80	6278890.29	26.03
DA.24	1353499.77	6278888.47	17.63
DA.28	1353499.77	6278906.09	
Superficie : 434 m <sup>2</sup>			

Dossier B 7340

**BCG Géomètres Experts**  
Service Maîtrise d'œuvre  
9 rue Thomas Edison - Bp : 14  
44130 Bldin  
Tél : 02.40.79.02.70  
blain@bcg-geometre-expert.fr



# DÉFINITIF

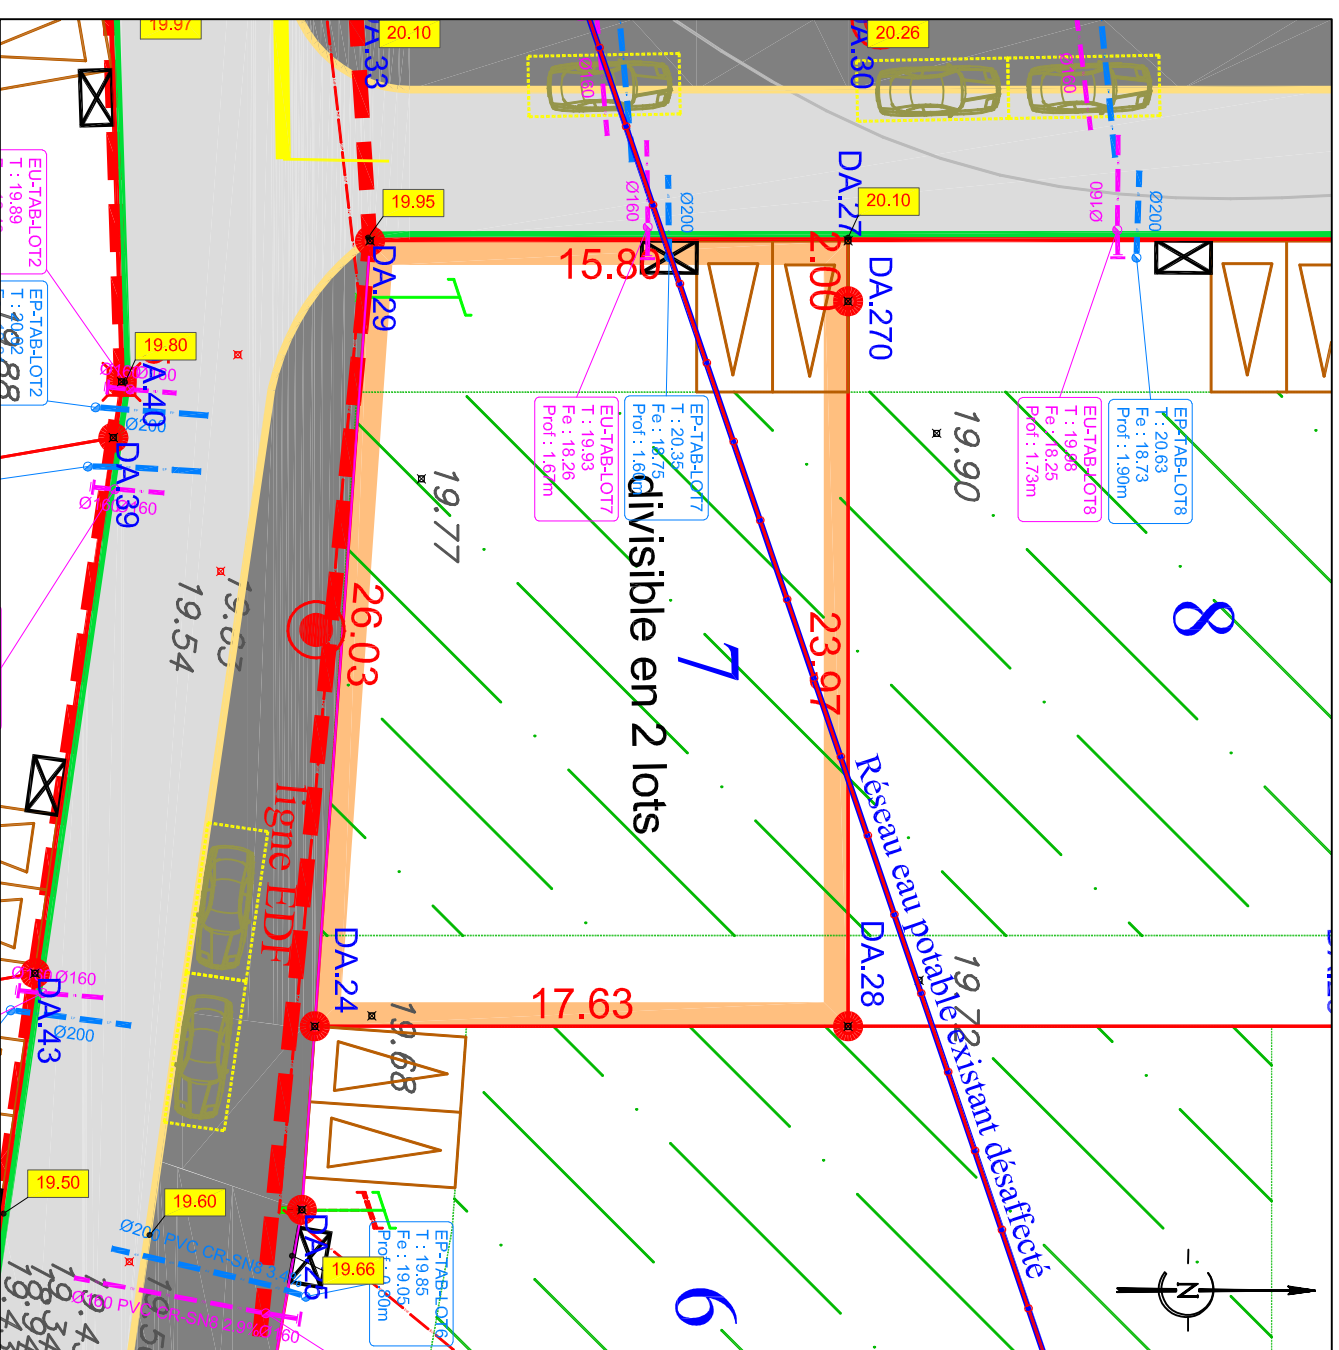

ECHELLE: 1/250

LEGENDE

- Espace vert
- Voirie en enrobé noir
- Trottoirs en enrobé noir
- Sentier piéton
- Stationnement ( Marquage au sol uniquement )
- Marquage en résine blanche
- Marquage au sol en résine gravillonnée
- 11.00 m- Cote périmétrique des lots
- Zone constructible du volume principal
- Canalisations Eaux usées existante
- Réseau aérien ENEDIS existant
- Canalisations AEP Existante désaffectée
- Périmètre du Lot
- Périmètre du Lotissement
- Bornes de remembrement ou OGE
- Enclave non close 5m x 5m
- Emplacement conseillé
- Entrée de lot
- Emplacement imposé
- Accès et sortie de lot
- Interdit
- 10.25
- Végétation existante conservée
- Cotes terrain naturel - AVANT TRAVAUX
- 19.70
- Cote projet voirie
- Tabouret eaux usées
- Tabouret eaux pluviales
- Informations Tabouret LOT X
- T : Côte Tampon
- Fe : Côte Fil d'Eau
- Prof. : Profondeur
- Coffrets de branchement AEP, Telecom, élec.,
- Candélabre

NOTA:

- Les contraintes d'urbanisme sont développées dans le règlement du lotissement et le cahier des prescriptions
- L'emplacement des coffrets, branchements et attentes sont donnés à titre indicatif
- Les côtes fil deau des réseaux de branchement EU et EP sont issues du plan de récolement de l'entreprise VRD
- Les altitudes voiries sont données à titre indicatif et sont susceptibles d'être modifiées, elles sont issues du plan d'EXE de l'entreprise VRD
- L'aménageur se réserve le droit de modifier ces emplacements pour toutes raisons d'ordre technique et/ou normative
- L'aménageur se réserve le droit, pour toutes raisons d'ordre technique, d'implanter les bornes EDF-400A sur les lots

Cabinet BCG  
Agence de Bldin  
Dossier B 7340